


LEGENDA

- LOCALI DESTINATI C.D.D.
- LOCALI DESTINATI C.S.E.
- SPAZIO IN CONDIVISIONE CON C.D.D.

APPARTAMENTO PER ATTIVITA' DI
EDUCAZIONE ALL'AUTONOMIA

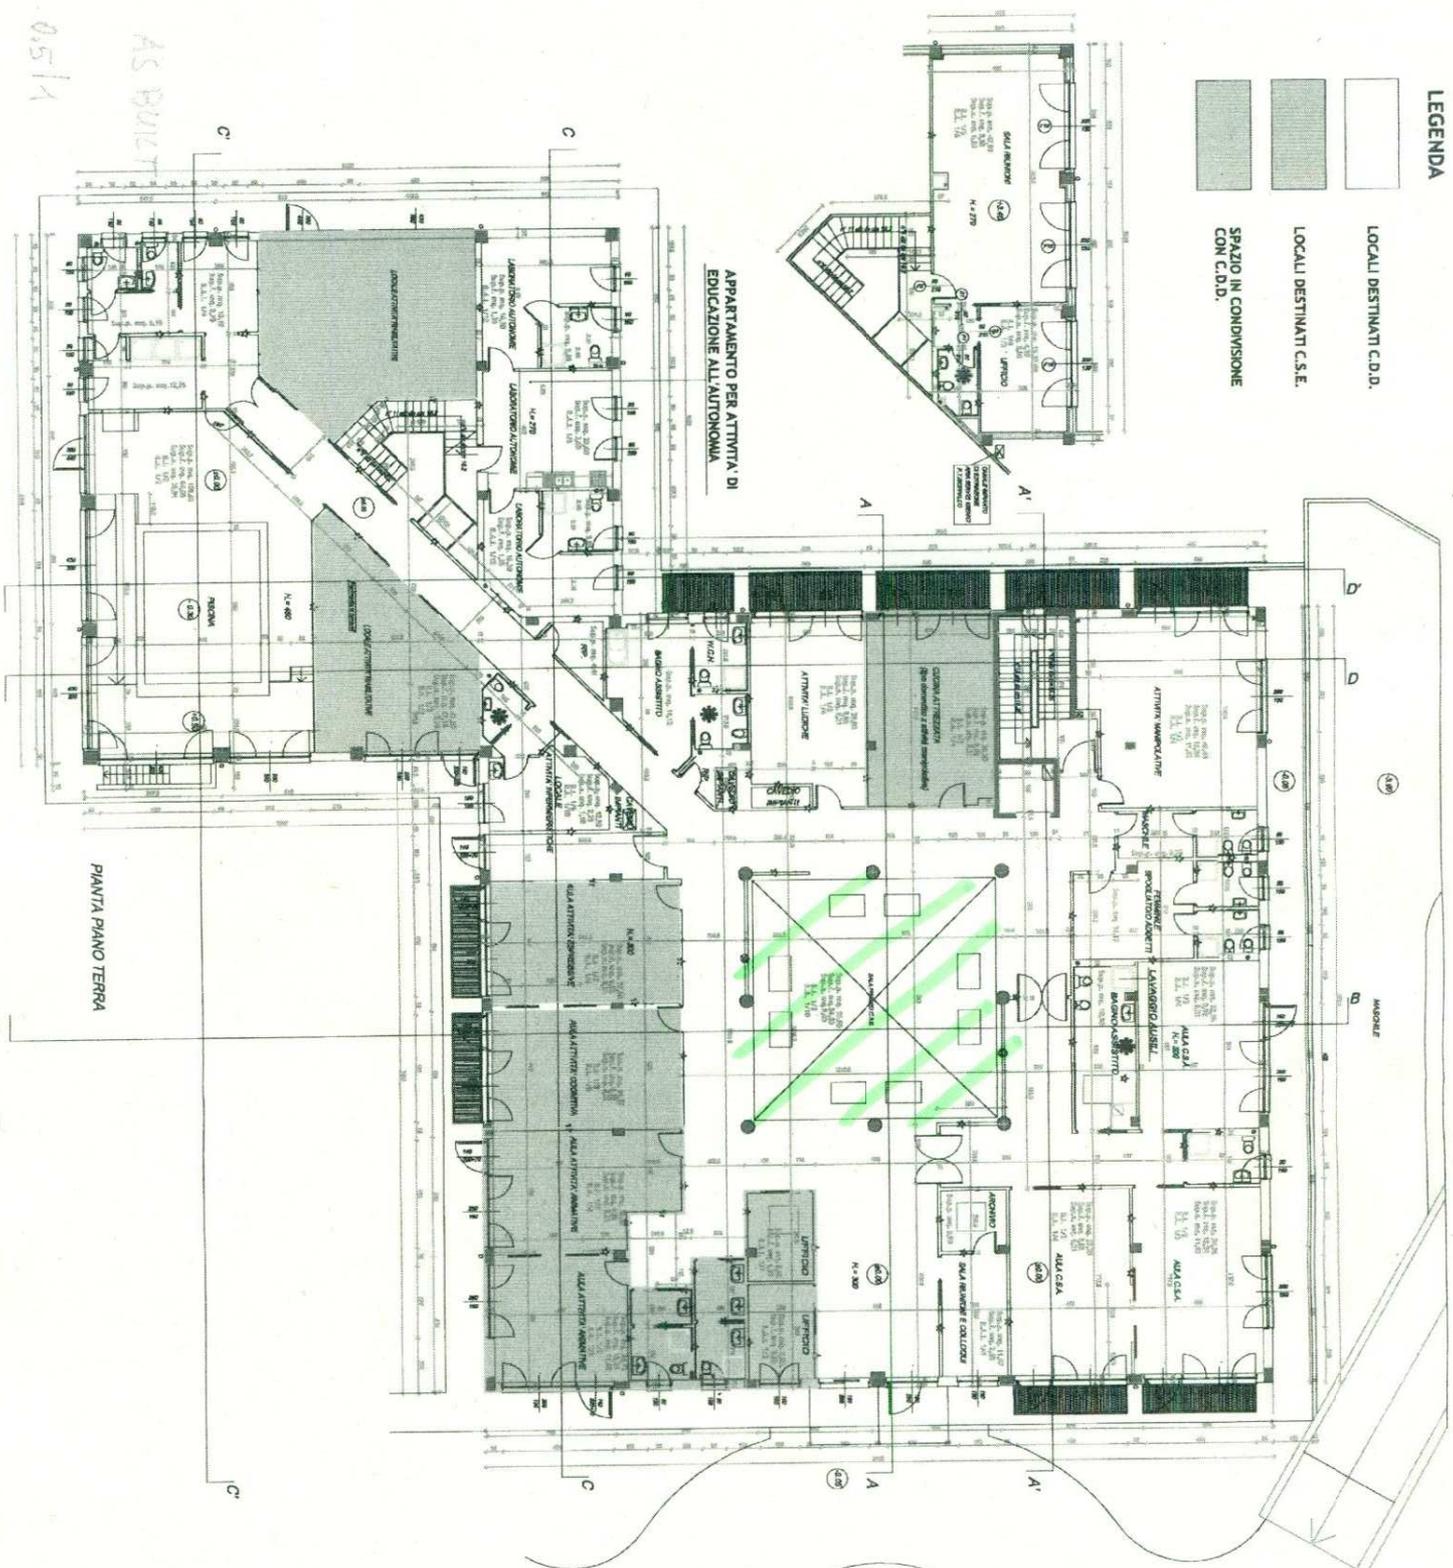

poll. 13



PIANO TERRENO
AS BUILT
SCALA 1/200
RAPP. DI STAMPA D.5/14

COMUNE DI MONZA		2
Settore Progettazioni e Realizzazione Ufficio Progettazione Architettonica		
DISEGNI AS BUILT per la realizzazione del CENTRO SOCIO EDUCATIVO Via Silva		Sintetico 200 1:100
PIANTA PIANO TERRA		
Elaborato da: Arch. Carlo Carli	1. Intendente di Provvidenza	Disegnato
F. Co. Progettazione Architettonica		NOTE